

N

116

636

635

633

634

110

122


154

61

118

153

104

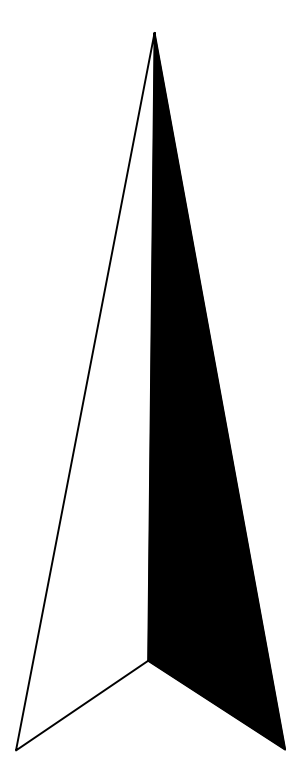

Die Kartgrundlage wurde dem amt. Liegenschaftskatasterinformationssystem (ALK/IS) der Städteregion Aachen entnommen. Die Grundstücksgrenzen sind hierbei örtlich nicht untersucht worden.

Die Aufmessung der Bäume erfolgt in der Regel näherungsweise.
Die Lage der Baumstämme sowie deren Umfang werden mit dm-Genauigkeit erfasst.
Der Durchmesser der Baumkronen wird an einer Stelle mit m-Genauigkeit bestimmt.
Im Lageplan werden Baumstämme und -kronen vereinfacht durch Kreise dargestellt.
Im Bedarfsfall ist eine detaillierte Aufmessung der Bäume erforderlich!
Baumarten müssen von einer fachkundigen Person bestimmt bzw. bestätigt werden!

Lageplan		stadt aachen	
Maßstab 1:250		FB Geoinformation und Bodenordnung	
Projektbezeichnung		Adresse : Charlottenburger Allee	
Bestandsplan Charlottenburger Allee		Gemarkung : Haaren (4176)	
Planerstellung		Flur : 25	
Topografische Geländeaufnahme		Flurstück : 634-635	
Geschäftsbuchnummer: 2024V037FB62		Lagebezug : ETRS89/UTM	
Gemessen: April, Mai 2024, Januar 2025		Höhenbezug : DHHN2016 HST170 Normalhöhennull	
Gezeichnet: Januar 2025		Höhenanschluß : HFP 61465 (NNH-Höhe 164.217)	
Blattgröße: A1	Plattentum:		